



**EXATEL**

*people behind technology*

KW\_05520\_17

Warszawa, dnia 13.12.2017r.

**Pan**

**Zbigniew Preuss**

**Starostwo Powiatowe**

**w Grudziądzu**

**zudp@powiatgrudziadzki.pl**

***Dotyczy: wydania warunków technicznych na zabezpieczenie linii światłowodowej  
wł. Exatel S.A. (Starostwo Powiatowe Grudziądz) w związku z projektowanymi  
przyłączami w m. Nowej Wsi (Nr sprawy nr GN.6630.295.2017)***

W nawiązaniu tematów rozpatrywanych na naradzie koordynacyjnej w dniu 05.12.2017r., Exatel S.A, informuje:

1. Na terenie przedstawionym na mapie przebiega linia światłowodowa OTK DT 0212 w relacji Grudziądz - Kwidzyn. Liniją stanowi kabel XOTKtsd 48J+4Jn. Kabel ułożony jest na głębokości 1m w rurociągu składającym się z dwóch rur 2xRDHPE 40/3, (rura RHDPE czarna z zielonym paskiem i rura czarna z niebieskim paskiem). Nad rurociągiem kablowym w połowie głębokości ułożona jest taśma ostrzegawcza z napisem „UWAGA KABEL ŚWIATŁOWODOWY”. Na rurach HDPE położono przewód lokalizacyjny XzTKMxpw 2x2x0,6 wyprowadzony na słupkach betonowych typu SOP.
2. Exatel SA uzgadnia trasę projektowanego przyłącza energetycznego pod warunkiem spełnienia następujących wymagań:
  - a) koszty zabezpieczenia linii światłowodowej nie mogą obciążać Exatel S.A.; inwestor zobowiązany jest do pokrycia udokumentowanych roszczeń finansowych klientów firmy Exatel S.A. za ewentualne przerwy w transmisji wynikłe z wyłączenia torów optycznych z powodu budowy oświetlenia ulicznego.
  - b) nadzór nad pracami na kablu OTK DT 0212 wykona odpłatnie firma „Energ-Tel” SA z siedzibą w Warszawie ul. Murmańska 25 tel. 22 340 64 66, fax. 22 340 64 67; która na mocy umowy z Exatel SA konserwuje i usuwa awarie na przedmiotowej linii światłowodowej.
  - c) przed rozpoczęciem prac budowlanych należy wyznaczyć trasę i głębokość ułożenia kabla światłowodowego. Wyznaczenie trasy należy zlecić odpłatnie firmie Energ-Tel SA.

EXATEL S.A.

ul. Perkuna 47, tel.: +48 22 340 60 50 infolinia: 22 340 00 00

04-164 Warszawa fax: +48 22 340 60 22 e-mail: info@exatel.pl

Spółka wpisana do rejestru przedsiębiorców w Sądzie Rejonowym dla m. st. Warszawy  
XIII Wydział Gospodarczy, KRS 0000044577

Kapitał zakładowy: 576 854 559 PLN, kapitał opłacony w całości, NIP: 527-010-45-68





EXATEL

*people behind technology*

- d) po zakończeniu prac należy przekazać do Exatel SA dokumentację powykonawczą przeprowadzonych zmian (w wersji elektronicznej).
- e) o terminie prac i zabezpieczenia linii światłowodowej Biuro Eksploatacji Sieci Exatel S.A. zostanie powiadomione przynajmniej na 14 dni przed planowanym rozpoczęciem robót.
- f) niniejsze warunki zachowują ważność do 31-12-2018r.

Do niniejszego pisma załączamy w wersji elektronicznej przebieg linii światłowodowej w rejonie budowy.

Wszelkie zapytania w powyższych sprawach należy kierować do naszego pracownika Bartosza Borowskiego, tel. 223406234, email: [bartosz.borowski@exatel.pl](mailto:bartosz.borowski@exatel.pl)

Z poważaniem,

Do wiadomości:  
Energo-Tel S.A.

STARSZY SPECJALISTA  
Działu Utrzymania Infrastruktury

*Bartosz Borowski*

EXATEL S.A.

ul. Perkuna 47, tel.: +48 22 340 60 50 infolinia: 22 340 00 00

04-164 Warszawa fax: +48 22 340 60 22 e-mail: [info@exatel.pl](mailto:info@exatel.pl)

Spółka wpisana do rejestru przedsiębiorców w Sądzie Rejonowym dla m. st. Warszawy XIII Wydział Gospodarczy, KRS 0000044577

Kapitał zakładowy: 576 854 559 PLN, kapitał opłacony w całości, NIP: 527-010-45-68


[www.exatel.pl](http://www.exatel.pl)





gm. Grudziadz

CD. ARK. NR 35

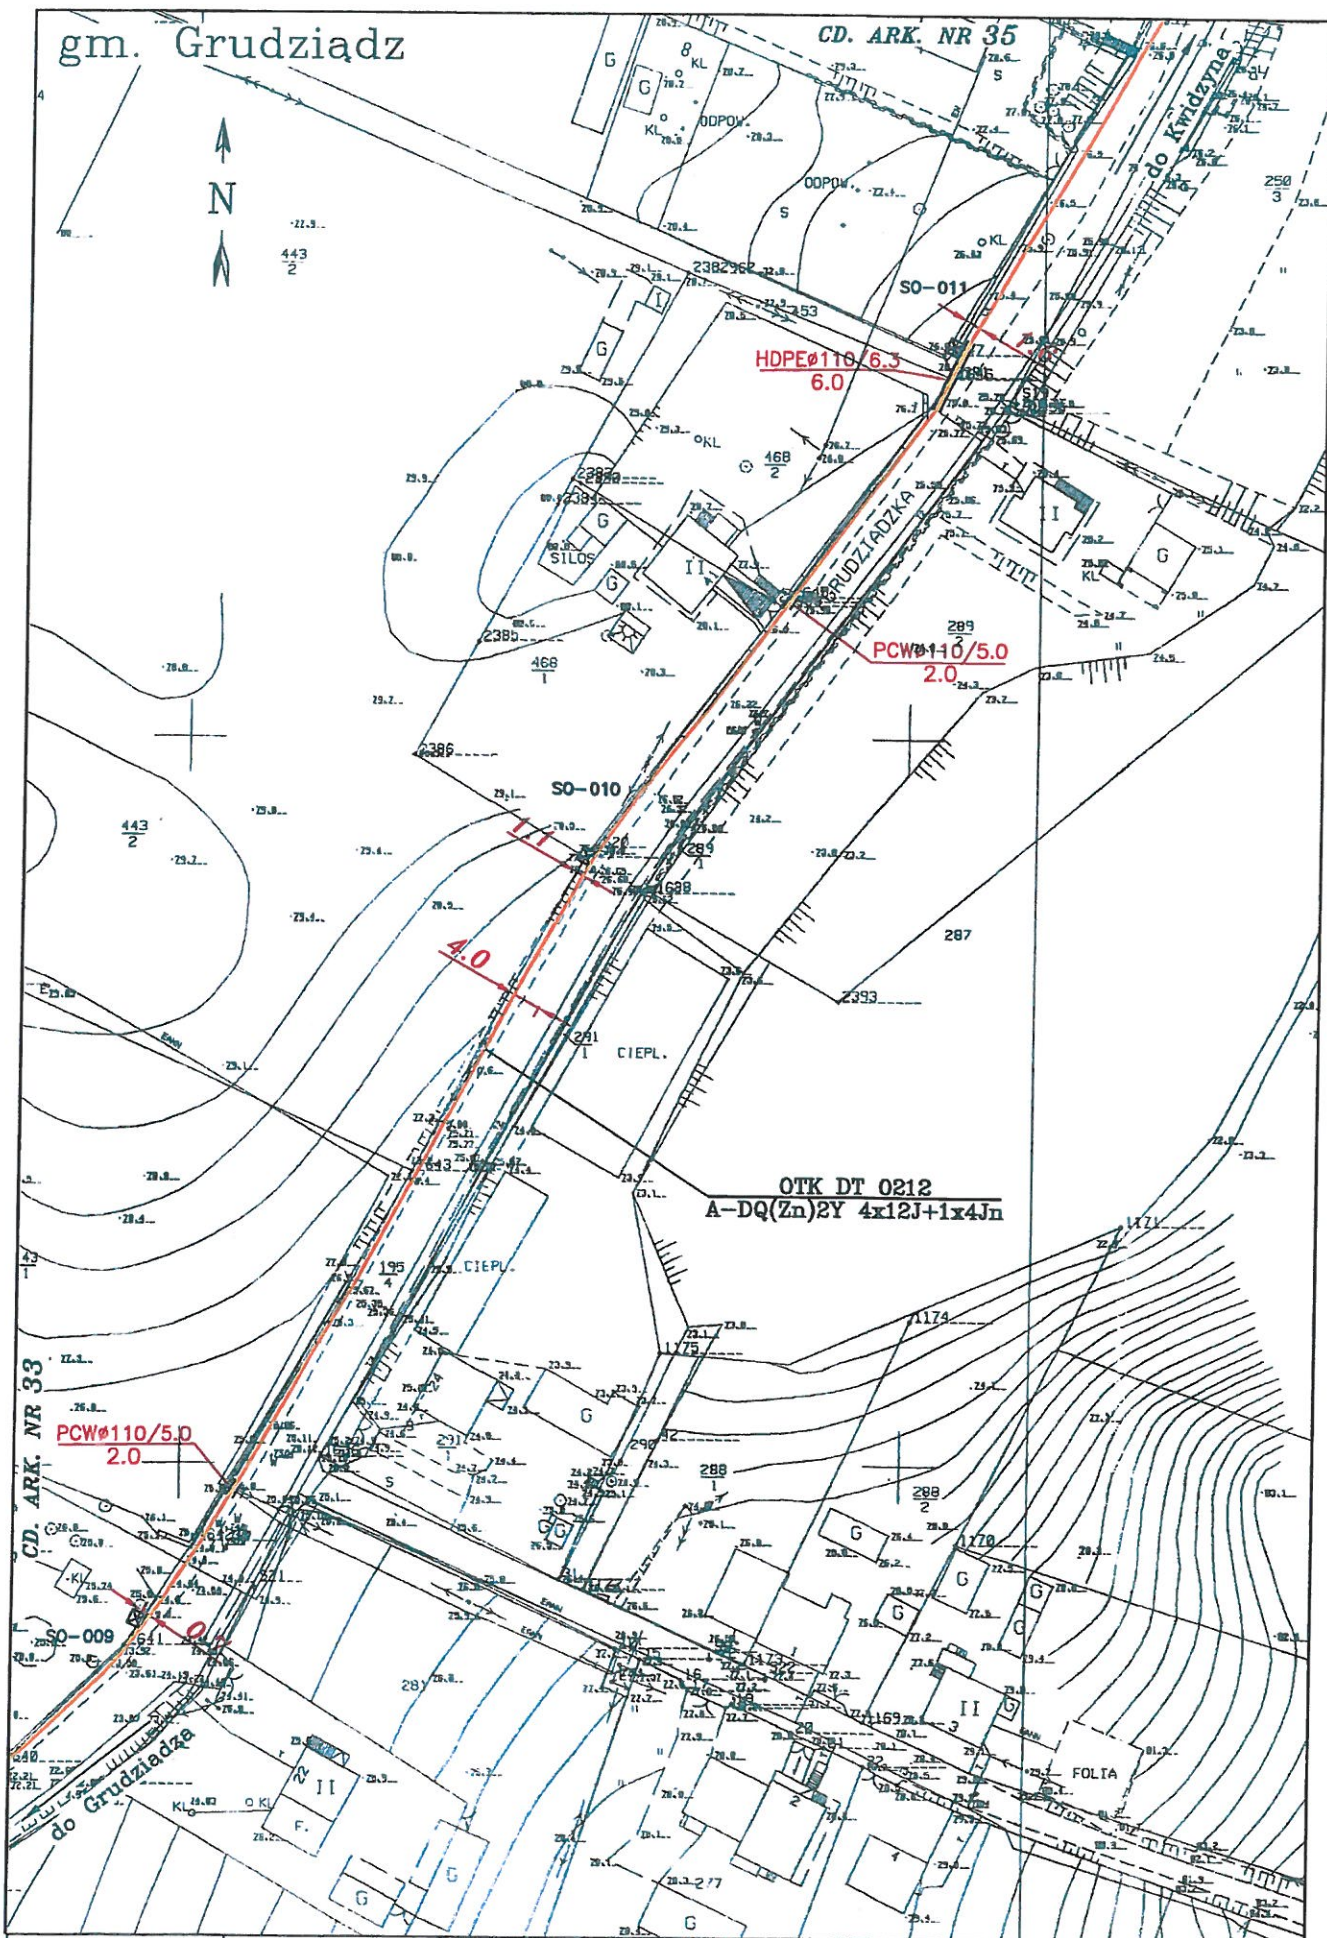

OTK DT

0212

Rys. nr 3

Arkusz: 34

Arkuszy: 219

Skala: 1:1000

